Centralschema för fastighetscentral i elcentralrummet.

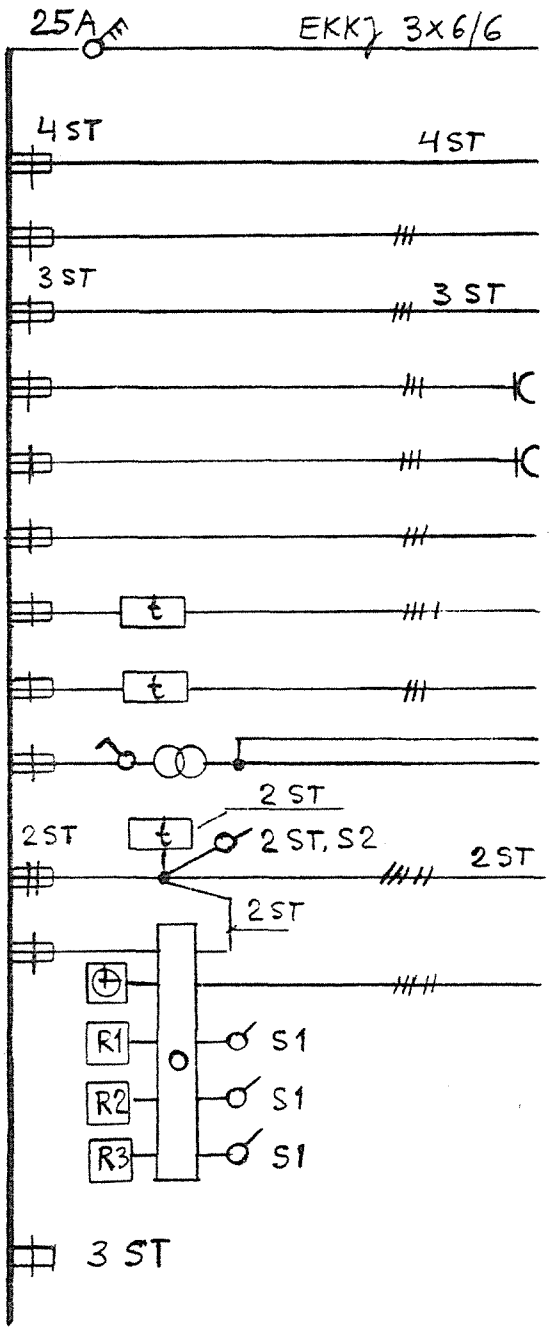

Befintliga gr. till undercentralen

P-VVC

FF 1, FF 2, FF 3

Vid centralen

För antennförstärkare

Belysning

" lägenhetsförråd

" vid hissdörrar

Kodlåstablåer

Belysning i trappa, entré och ute

Ljusrelä

RELATIONSRITNING